

更新済

今回撤去

室外機
室外機室


1/100

管理棟2階
 室外機2組
 室内機9台

 CHECK

建築設計
 HISHIKI ARCHITECTS OFFICE
 STAFF CHECK
 TITLE
 (建築) 2階空調(配管)
 DRAWING NAME
 SCALE
 1/100
 LICENSE
 NUMBER
 M-18

竣工図

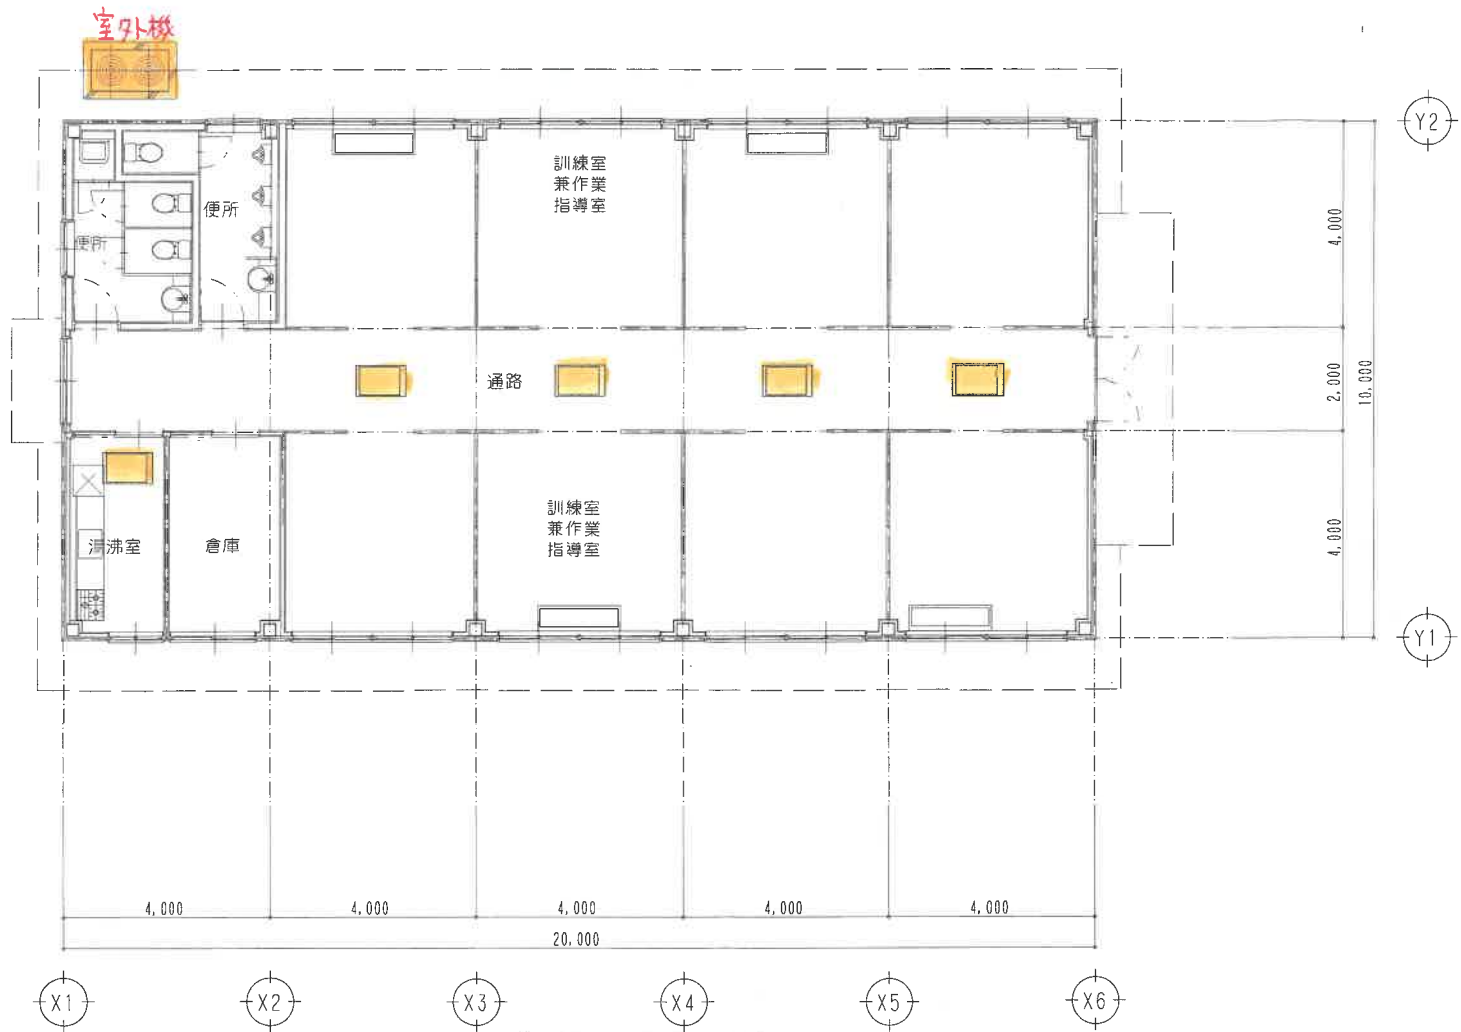

訓練棟
1階平面圖

訓練棟
 室外機1組
 室內機5台

小原寮 訓練棟

空冷ヒートポンプエアコン

屋外機

1基

10馬力 3φ 200V

冷房能力：28kw 暖房能力：35.5kw

屋内機

カセット型2方向吹出エアコン

4台

2.5馬力 1φ 200V

冷房能力：7.1kw 暖房能力：8.5kw

カセット型1方向吹出エアコン

1台

2.5馬力 1φ 200V

冷房能力：2.8kw 暖房能力：3.2kw

リモコン

2個